

# MAPA INWENTARYZACJI POWYKONAWCZEJ

Mapa sporządzona została przez Przedsiębiorstwo Usług Geodezyjnych Kartograficznych i Projektowych w Miechowie, ul. Szewska 41, 32-200 Miechów dla działki ewidencyjnej nr 1445/13; 3173 położonej w miejscowości Miechów na podstawie danych otrzymanych z PODGiK w Miechowie oraz pomiaru inwentaryzacyjnego wykonanego w listopadzie 2016 roku.



SKALA 1:500

GG.6642.2.1066.2016

SEKCJA	163.121.122.1
Woj.:	małopolskie
Powiat:	miechowski
Jedn.ewid.:	120805_4 Miechów
Obręb:	0001 Miechów
Działka:	1445/13; 3173

PRZEDSIĘBIORSTWO USŁUG GEODEZYJNYCH  
KARTOGRAFICZNYCH I PROJEKTOWYCH  
32-200 MIECHÓW, ul. Szewska 41  
tel./fax 41/ 38-308-12  
NIP 659-100-04-65

Układ odniesienia wysokości Kr1986  
Układ wsp. poziomych 1965/1  
Sytuacja zgodna z terenem na dzień  
07.11.2016r.

Geodeta Uprawniony  
upr. Nr 221


mgr inż. Tadeusz Piasek

Wykonał: 10.11.2016 r.

Mapa sporządzona na podkładzie mapy udostępnionej przez PODGiK w Miechowie do zgłoszenia dla podmiotowej działki 1445/13; 3173 oraz pomiaru inwentaryzacyjnego wykonanego dnia 07.11.2016r.

Granice działek wykazane na mapie zostały przyjęte na podstawie operatu ewidencji gruntów i budynków obrębu Miechów pozyskane z PODGiK w Miechowie.

Inwentaryzowany przewód pompy ciepła pokazano na mapie kolorem fioletowym

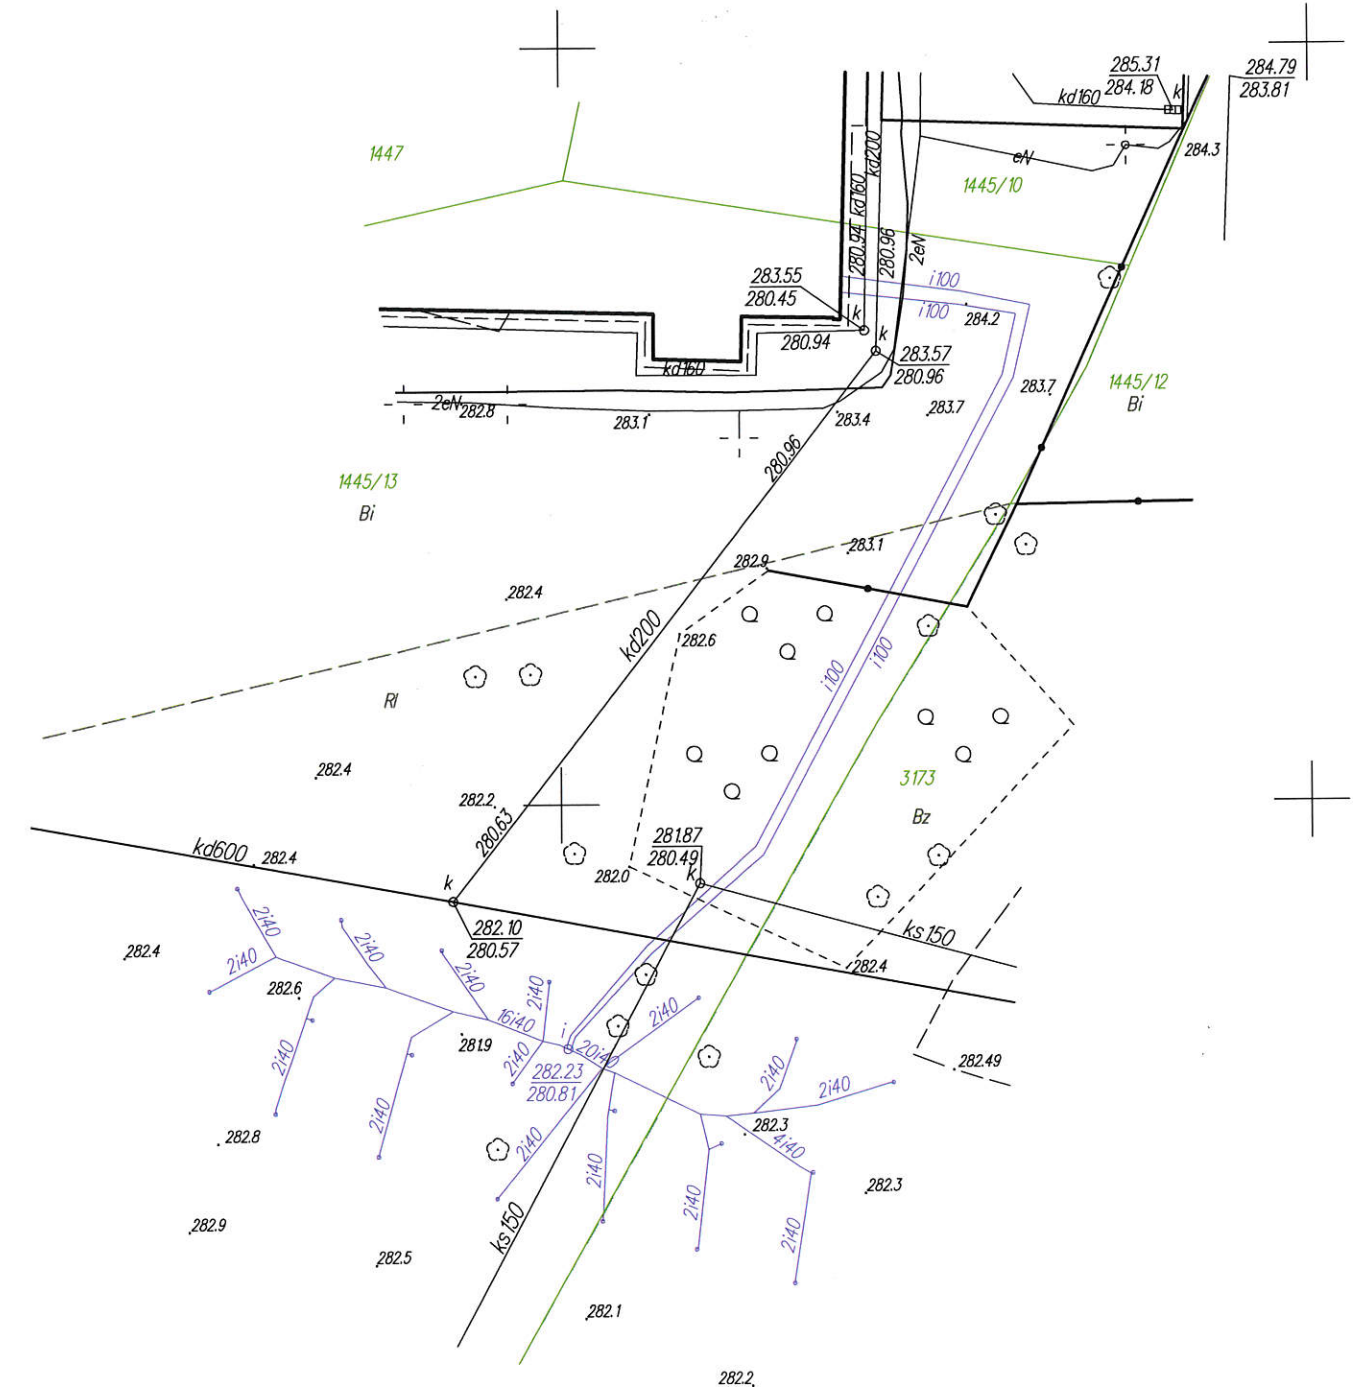

Pozwala się, że niniejszy dokument został opracowany w wyniku prac geodezyjnych i kartograficznych, których rezultaty zawiera operat techniczny wpisany do ewidencji materiałów geodezyjnych i kartograficznych.	
Imię i nazwisko i punktowy znak geodezyjny i kartograficzny	STAROSTA MIECHOWSKI
